



Zeichenerklärung


- Grunderwerb**
- zu erwerbende Fläche
 - vorübergehend in Anspruch zu nehmende Fläche
 - dauernd zu belastende Fläche
- 3 14/2 4 248 m² Flur / Flurstück / Größe des Flurstückes
 2 34.1 345 m² lfd. Nr. im Grunderwerbsverzeichnis / Größe der Teilfläche
 2 Nr. des Grunderwerbsplanes
 34 lfd. Nr. des betroffenen Flurstückes
 1 Teilfläche eines Flurstückes
- Zusammengehörigkeitspfeil
- Gemarkungsgrenze
 Flurgrenze
 Flurstücksgrenze
 Flurstücksgrenze außerhalb / innerhalb
 Flurstücknummer
- 17/3
- Abbruch
- Baumstandorte**
- Baum Bestand / Fällung
 - Neupflanzung

Digitale Stadtgrundkarte Dresden
 Herausgeber: Amt für Geodaten und Kataster
 Lage: RD/BS, 3DKS; Höhe: DHHN02(NH-N)
 Bezugszyklen: Amt für Geodaten und Kataster, Bestandsdaten des Liegenschaftskatasters: Staatsbetrieb GeoSN
 13. September 2016

Verarbeitung unter Verwendung elektronischer Systeme und Verbreitung nur mit schriftlicher Genehmigung des Herausgebers/Eigentümers.
 Die analoge Vervielfältigung und Weitergabe für eigene, nicht gewerbliche Zwecke ist gestattet.
 Die dargestellten Flurstücksgrenzen und Gebäude sind zur Ermittlung von Maßstäben, insbesondere von Grenzmaßen und Grenzabständen und Einreicherung bei Genehmigungsverfahren nicht geeignet.

Entwurfsvermessung
 Herausgeber: Amt für Geodaten und Kataster
 Verarbeitung unter Verwendung elektronischer Systeme und Verbreitung nur mit schriftlicher Genehmigung des Herausgebers/Eigentümers.
 Die analoge Vervielfältigung und Weitergabe für eigene, nicht gewerbliche Zwecke ist gestattet.
 Die dargestellten Flurstücksgrenzen und Gebäude sind zur Ermittlung von Maßstäben, insbesondere von Grenzmaßen und Grenzabständen und Einreicherung bei Genehmigungsverfahren nicht geeignet.

- Maststandorte**
- FL M1 vorh.
 - FL M12
 - FL WB9 vorh.
 - FL WB54
 - OB 4 vorh.
 - OB 7
 - LSA 5AM 3.0 vorh.
 - LSA 9NM
 - Hst.Bel. 09
- Fahrdraht/Quertrag Fahrleitung Endzustand / Tektur
 - Fahrleitungsmast vorhanden / neu / Tektur
 - Wandbefestigung Fahrleitung vorhanden / neu
 - öffentliche Beleuchtung vorhanden / neu
 - LSA-Mast mit/ohne Ausleger vorhanden / neu
 - Haltestellenbeleuchtung
 - Abbruch Mast

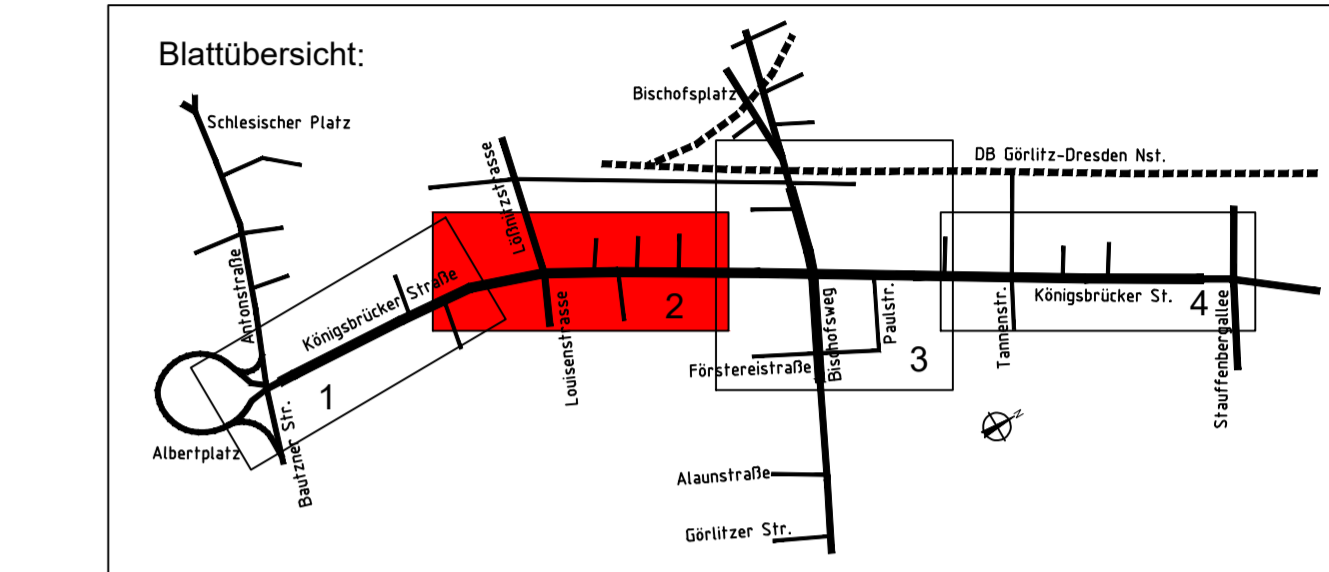

OBERMEYER Infrastruktur
 Niederlassung Dresden
 01097 Dresden
 Eberswälder Straße 1
 Tel.: 0351 / 80 89 300

bearbeitet	Häuber
gezeichnet	Gerlach
geprüft	

Projekt-Nr. 16659

Landeshauptstadt Dresden
 Geschäftsbereich
 Stadtentwicklung,
 Bau, Verkehr und Liegenschaften
 Straßen- und Tiefbauamt
 Tel.: 0351 / 4680

DVB
 Dresdner Verkehrsbetriebe AG
 Center Infrastruktur
 - Engineering -
 Tel.: 0351/857-2136

1	Änderungen 1. Tektur als Roteintragung	05/2022	Hae
Nr.	Art der Änderung	Datum	Zeichen

FESTSTELLUNGSENTWURF 1.Tektur

Landeshauptstadt Dresden
 Geschäftsbereich Stadtentwicklung, Bau, Verkehr und Liegenschaften
 Straßen- und Tiefbauamt
 B 97 / Bau-km 0+000 - 1+465
 PROJIS-Nr.:

Unterlage / Blatt-Nr.: 10.1 / 2
Grunderwerbsplan
 Maßstab: 1 : 500

Königsbrücker Straße (Süd)
 zwischen Albertplatz und Stauffenbergallee

aufgestellt:
 Straßen- und Tiefbauamt
 Dresden, den 05/2022

Prüfer:
 Amtsleiterin Straßen- und Tiefbauamt