Zeichenerklärung

- besonderer Bahnkörper Straßenbahn
- gemeinsamer Fahrstreifen (Strab/MIV)
- Fahrbahn
- Parkstreifen
- Ladezone/ Taxi-Aufstellfläche/ Behindertenstellplätze
- Haltestellenbereich
- Radverkehrsanlage (Radfahrstreifen, Schutzstreifen)
- Radweg/Aufstellfläche Radverkehr
- Gehweg
- Zufahrt/Gehwegüberfahrten
- Baumstandort mit offener Baumscheibe
- Baumstandort mit begehbarer Baumscheibe (Gitterrost 1,50mx1,50m)
- Neubau Sockelmauer/Grundstückseinfriedung/ Gleichrichterunterwerk
- A3 — Entw.-Rinne mit Straßenablauf und Ablaufnummer
- Abbruch
- 1605c — Grundstücksgrenze mit Flurstücksnummer
- gesicherte Fußgängerquerungsstelle (LSA) Ausbildung nach TR Stra Dresden inklusive Richtungsfeld und Auffindestreifen
- ungesicherte Fußgängerquerungsstelle (LSA) Ausbildung nach TR Stra Dresden inklusive Richtungsfeld und Auffindestreifen
- Bereich gemäß Gestaltungsplan (Unterlage 16.9)
- Anpassungsbereiche (Wiederherstellung Bestand)
- Baufelder externe Baumaßnahmen
- PA — Parkautomat
- TB — Trinkbrunnen
- Fahrradstellplätze inkl.Fahradbügel
- PK / HSt — Papierkorb / Haltestelle
- BA2-11 — Standort Schaltschrank / Schächte (Schachtnummer)

Maststandorte

			Fahrdraht/Quertrag Fahrleitung Endzustand / Tektur
FL M1 vorh.	FL M12		Fahrleitungsmast vorhanden / neu / Tektur
FL WB9 vorh.	FL WB54		Wandbefestigung Fahrleitung vorhanden / neu
ÖB 4 vorh.	ÖB 7		öffentliche Beleuchtung vorhanden / neu
LSA 5AM 3.0 vorh.	LSA 9NM		LSA-Mast mit/ohne Ausleger vorhanden / neu
	Hst.Bel. 09		Haltestellenbeleuchtung
			Abbruch Mast

Blattübersicht:

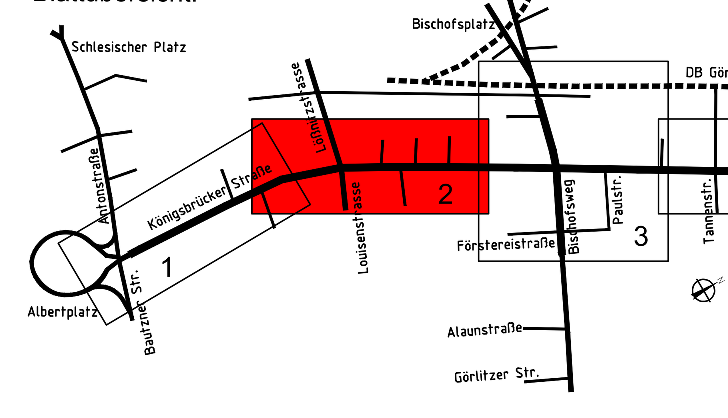

Baumstandorte

- 150 / 151 — Baum Bestand / Fällung / Neupflanzung (einschl. Nummerierung)

Kulturdenkmale / Planungsrecht

- Kulturdenkmale
- Erhaltungssatzung "Äußere Neustadt"
- Planung "Dritter" (Bauantrag)

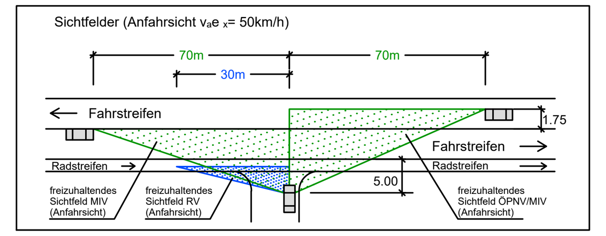

Markierung nur zur Information !

Digitale Stadtgrundkarte Dresden

Herausgeber: Amt für Geodaten und Kataster
Bezugssysteme: Lage: RD/83_3GK5; Höhe: DHHN92(NHN)
Grundkarte: Amt für Geodaten und Kataster, Bestandsdaten des Liegenschaftskatasters: Staatsbetrieb GeoSN
Ausgabe vom: 13. September 2016

Verarbeitung unter Verwendung elektronischer Systeme und Verbreitung nur mit schriftlicher Genehmigung des Herausgebers/Eigentümers.
Die analoge Vervielfältigung und Weitergabe für eigene, nicht gewerbliche Zwecke ist gestattet.
Die dargestellten Flurstücksgrenzen und Gebäude sind zur Entnahme von Maßen, insbesondere von Grenzmaßen und Grenzabständen und Einreichnung bei Genehmigungsverfahren nicht geeignet.

Entwurfsvermessung

Herausgeber: Amt für Geodaten und Kataster

Verarbeitung unter Verwendung elektronischer Systeme und Verbreitung nur mit schriftlicher Genehmigung des Herausgebers/Eigentümers.
Die analoge Vervielfältigung und Weitergabe für eigene, nicht gewerbliche Zwecke ist gestattet.
Die dargestellten Flurstücksgrenzen und Gebäude sind zur Entnahme von Maßen, insbesondere von Grenzmaßen und Grenzabständen und Einreichnung bei Genehmigungsverfahren nicht geeignet.

OBERMEYER Infrastruktur
Niederlassung Dresden
01097 Dresden
Eberswalder Straße 1
Tel.: 0351 / 80 89 300

bearbeitet	Häuber
gezeichnet	Pietsch
geprüft	

Projekt-Nr. 16659

Landeshauptstadt Dresden
Geschäftsbereich Stadtentwicklung, Bau, Verkehr und Liegenschaften
Straßen- und Tiefbauamt
Tel.: 0351 / 4880

Dresdner Verkehrsbetriebe AG
Center Infrastruktur
- Engineering -
Tel. 0351/857-2136

Nr.	Art der Änderung	Datum	Zeichen
1	Änderungen 1. Tektur als Roteintragung	05/2022	HAE

FESTSTELLUNGSENTWURF 1.Tektur

Landeshauptstadt Dresden
Geschäftsbereich Stadtentwicklung, Bau, Verkehr und Liegenschaften
Straßen- und Tiefbauamt

B 97 / Bau-km 0+000 - 1+465

PROJIS-Nr.:

Unterlage / Blatt-Nr.: 5 / 2

Lageplan

Maßstab: 1 : 500

Königsbrücker Straße (Süd) zwischen Albertplatz und Stauffenbergallee

aufgestellt:
Straßen- und Tiefbauamt
Dresden, den 05/2022

Prüfer
Amtsleiterin Straßen- und Tiefbauamt

erzeugt mit ProVI®
M:\16659\cad\PS\A3-3\LIB\PS3L0001.dwg
1300x420mm