




### Zeichenerklärung

- Grunderwerb**
- zu erwerbende Fläche
  - vorbereitend in Anspruch zu nehmende Fläche
  - dauernd zu belastende Fläche
- Flur / Flurstück / Größe des Flurstückes  
 3 14/2 4 248 m<sup>2</sup>  
 2.34.1 345 m<sup>2</sup>
- Baumstandorte**
- Baum Bestand / Fällung
  - Neupflanzung

- Maststandorte**
- FL M1 vorh.
  - FL WB9 vorh.
  - OB 4 vorh.
  - LSA 5AM 3.0 vorh.
  - FL M12
  - FL WB54
  - OB 7
  - LSA 9NM
  - Hst.Bel. 09
  - Fahrdraht/Quertrag Fahrleitung Endzustand / Tektur
  - Fahrleitungsmast vorhanden / neu / Tektur
  - Wandbefestigung Fahrleitung vorhanden / neu
  - öffentliche Beleuchtung vorhanden / neu
  - LSA-Mast mit/ohne Ausleger vorhanden / neu
  - Haltstellenbeleuchtung
  - Abbruch Mast

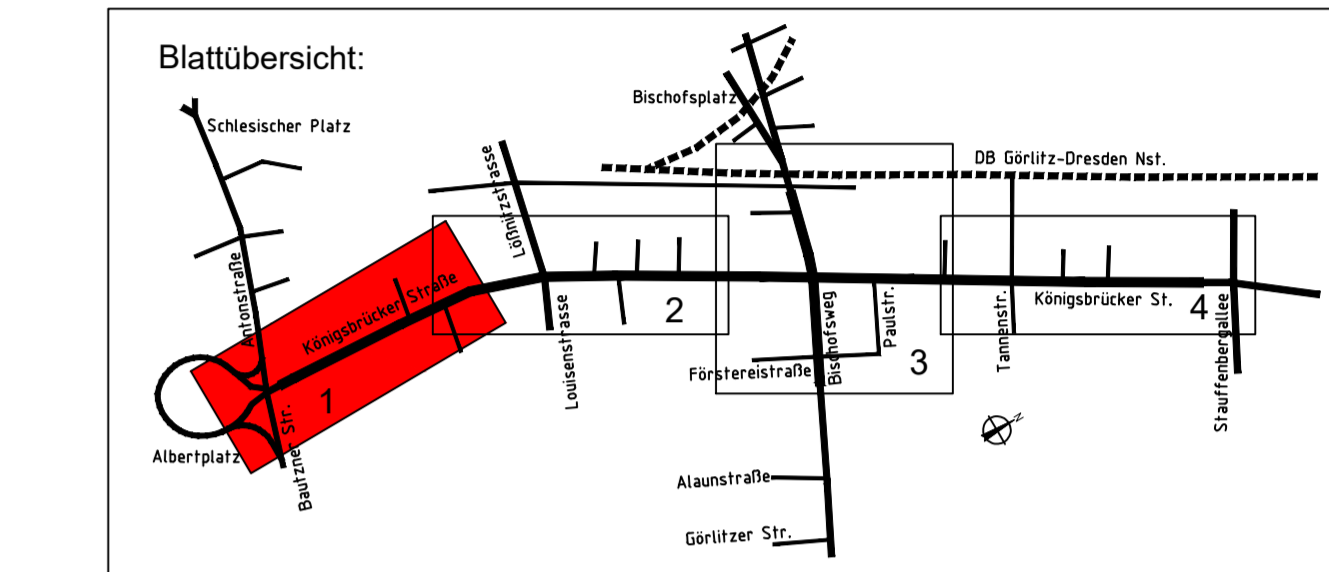

**OBERMEYER** Infrastruktur  
 Niederlassung Dresden  
 01097 Dresden  
 Eberswälder Straße 1  
 Tel.: 0351 / 80 89 300

bearbeitet: Hüber  
 gezeichnet: Gerlach  
 geprüft: [Name]

Projekt-Nr. 16659

Landeshauptstadt Dresden  
 Geschäftsbereich  
 Stadtentwicklung,  
 Bau, Verkehr und Liegenschaften  
 Straßen- und Tiefbauamt  
 Tel.: 0351 / 4680

**DVB**  
 Dresdner Verkehrsbertriebe AG  
 Center Infrastruktur  
 - Engineering -  
 Tel.: 0351/857-2136

1	Änderungen 1. Tektur als Roteintragung	05/2022	Hae
Nr.	Art der Änderung	Datum	Zeichen

## FESTSTELLUNGSENTWURF 1.Tektur

Landeshauptstadt Dresden  
 Geschäftsbereich Stadtentwicklung, Bau, Verkehr und Liegenschaften  
 Straßen- und Tiefbauamt  
 B 97 / Bau-Km 0+000 - 1+465  
 PROJIS-Nr.: [ ]

Unterlage / Blatt-Nr.: 10.1 / 1  
**Grunderwerbsplan**  
 Maßstab: 1 : 500

**Königsbrücker Straße (Süd)**  
 zwischen Albertplatz und Stauffenbergallee

aufgestellt:  
 Straßen- und Tiefbauamt  
 Dresden, den 05/2022

Prüfer:  
 Amtsleiter Straßen- und Tiefbauamt

**Digitale Stadtgrundkarte Dresden**  
 Herausgeber: Amt für Geodaten und Kataster  
 Bezugssysteme: Lage: RD183\_30G; Höhe: DHHN92(NHN)  
 Grundkarte: Amt für Geodaten und Kataster, Bestandsdaten des Liegenschaftskatasters: Staatsbetrieb GeoSN  
 13. September 2016

Ausgabe vom: [ ]

Verarbeitung unter Verwendung elektronischer Systeme und Vernetzung nur mit schriftlicher Genehmigung des Herausgebers/Eigentümers.  
 Die angelegte Vernetzung und Vernetzung für eigene, nicht gemeinnützige Zwecke ist gestattet.  
 Die dargestellten Flurstücksgrenzen und Gebäude sind zur Entnahme von Maßstäben, insbesondere von Grenzmaßen und Grenzabständen und Einzeichnung bei Genehmigungsverfahren nicht geeignet.

**Entwurfsvermessung**  
 Herausgeber: Amt für Geodaten und Kataster  
 Verarbeitung unter Verwendung elektronischer Systeme und Vernetzung nur mit schriftlicher Genehmigung des Herausgebers/Eigentümers.  
 Die angelegte Vernetzung und Vernetzung für eigene, nicht gemeinnützige Zwecke ist gestattet.  
 Die dargestellten Flurstücksgrenzen und Gebäude sind zur Entnahme von Maßstäben, insbesondere von Grenzmaßen und Grenzabständen und Einzeichnung bei Genehmigungsverfahren nicht geeignet.