

Zeichenerklärung

- besonderer Bahnkörper Straßenbahn
- gemeinsamer Fahrstreifen (Strab/MIV)
- Fahrbahn
- Parkstreifen
- Ladezone/Taxi-Aufstellfläche
- Haltestellenbereich
- Radverkehrsanlage (Radfahrstreifen, Schutzstreifen)
- Gehweg/Radfahrer frei
- Radweg/Aufstellfläche Radverkehr
- Gehweg
- Zufahrt/Gehwegüberfahrten
- Baumstandort mit offener Baumscheibe
- Baumstandort mit begehbaren Baumscheibe (Gitterrost 1,50m x 1,50m)
- Neubau Sockelmauer/Grundstückseinfriedung/Gleichrichterunterwerk
- Entw.-Rinne mit Straßenablauf und Ablaufnummer
- Abbruch
- Grundstücksgrenze mit Flurstücksnummer
- Bereich mit Berücksichtigung einer Gestaltung
- Anpassungsbereiche (Wiederherstellung Bestand)
- Fahrradbel. inkl. Abstellfläche
- Standort Schaltschrank / Schächte (Schachtnummer)

7.01 Ifd. Nr. im Regelungsverzeichnis

Die laufenden Nummern des Regelungsverzeichnisses für die untererfassten Baumaßnahmen sind im Koordinierten Leitungsplan Unterlage 16.1 zugeordnet.

Baumstandorte

- Baum Bestand / Fällung (einschl. Nummerierung)
- Neupflanzung

Kulturdenkmale / Planungsrecht

- Kulturdenkmale
- Erhaltungssatzung "Äußere Neustadt"

Markierung nur zur Information !

Digitale Stadtgrundkarte Dresden

Herausgeber: Amt für Geodaten und Kataster
 Bezugsysteme: Lage: RD/83_3GK5; Höhe: DHHN92(NHN)
 Grundkarte: Amt für Geodaten und Kataster, Bestandsdaten des Liegenschaftskatasters: Staatsbetrieb GeoSN
 Ausgabe vom: 13. September 2016


Veränderung oder Verwendung elektronischer Systeme und Verbreitung nur mit schriftlicher Genehmigung des Herausgebers/Eigentümers.
 Die Anlage Vervielfältigung und Weitergabe für eigene, nicht gewerbliche Zwecke ist gestattet.
 Die dargestellten Flurstücksgrenzen und Gebäude sind zur Entnahme von Mäßen, insbesondere von Grenzmaßen und Grenzabständen und Errechnung bei Genehmigungsverfahren nicht geeignet.

Entwurfsvermessung

Herausgeber: Amt für Geodaten und Kataster
 Vermaßung oder Verwendung elektronischer Systeme und Verbreitung nur mit schriftlicher Genehmigung des Herausgebers/Eigentümers.
 Die Anlage Vervielfältigung und Weitergabe für eigene, nicht gewerbliche Zwecke ist gestattet.
 Die dargestellten Flurstücksgrenzen und Gebäude sind zur Entnahme von Mäßen, insbesondere von Grenzmaßen und Grenzabständen und Errechnung bei Genehmigungsverfahren nicht geeignet.

Maststandorte

FL M1 vorh.	FL M12	Fahrdraht/Quertrag Fahrleitung Endzustand
FL WB9 vorh.	FL WB54	Fahrleitungsmast vorhanden / neu
OB 4 vorh.	OB 7	Wandbefestigung Fahrleitung vorhanden / neu
LSA 5AM 3.0 vorh.	LSA 9NM	öffentliche Beleuchtung vorhanden / neu
	Hst.Bel. 09	LSA-Mast mit/ohne Ausleger vorhanden / neu
		Haltestellenbeleuchtung
		Abbruch Mast

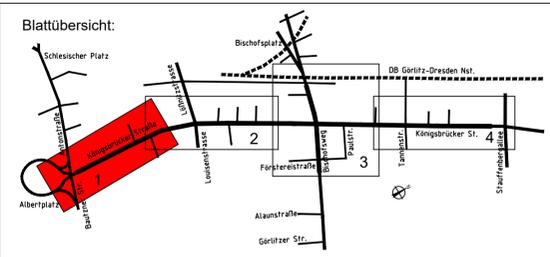

OBERMEYER Infrastruktur
 Niederlassung Dresden
 01097 Dresden
 Eberswalder Straße 1
 Tel.: 0351 / 80 89 300

bearbeitet	Häuber
gezeichnet	Pietsch
geprüft	

Projekt-Nr. 16659

Landeshauptstadt Dresden
 Geschäftsbereich
 Stadtentwicklung, Bau, Verkehr und Liegenschaften
 Straßen- und Tiefbauamt
 Tel.: 0351 / 4990

DVB
 Dresdner Verkehrsbetriebe AG
 Center Infrastruktur
 - Engineering -
 Tel. 0351/857-2136

Nr.	Änderungen 1. Tektur als Roteintragung	Datum	Zeichen
1		05/2022	HAE

FESTSTELLUNGSENTWURF 1.Tektur

Landeshauptstadt Dresden
 Geschäftsbereich Stadtentwicklung, Bau, Verkehr und Liegenschaften
 Straßen- und Tiefbauamt
 B 97 / Bau-km 0+000 - 1+465
 PROJIS-Nr.: ...

Unterlage / Blatt-Nr.: 11.1 / 1
 Lageplan zum Regelungsverzeichnis
 Maßstab: 1 : 500

Königsbrücker Straße (Süd)
 zwischen Albertplatz und Stauffenbergallee

aufgestellt:
 Straßen- und Tiefbauamt
 Dresden, den 05/2022

Prüfer:
 Amtsbereich Straßen- und Tiefbauamt