

### Zeichenerklärung

- besonderer Bahnkörper Straßenbahn
- gemeinsamer Fahrstreifen (Strab/MIV)
- Fahrbahn
- Parkstreifen
- Ladezone/Taxi-Aufstellfläche
- Haltestellenbereich
- Radverkehrsanlage (Radfahrstreifen, Schutzstreifen)
- Gehweg/Radfahrer frei
- Radweg/Aufstellfläche Radverkehr
- Gehweg
- Zufahrt/Gehwegüberfahrten
- Baumstandort mit offener Baumscheibe
- Baumstandort mit begehbaren Baumscheibe (Gitterrost 1,50m x 1,50m)
- Neubau Sockelmauer/Grundstückseinfriedung/ Gleichrichterunterwerk
- Entw.-Rinne mit Straßenablauf und Ablaufnummer
- Abbruch
- Grundstücksgrenze mit Flurstücksnummer
- Bereich mit Berücksichtigung einer Gestaltung
- Anpassungsbereiche (Wiederherstellung Bestand)
- Fahrradweg inkl. Abstellfläche
- Standort Schaltschrank / Schächte (Schachtnummer)

- 7.01 lfd. Nr. im Regelungsverzeichnis
- 7.01 lfd. Nr. im Regelungsverzeichnis Änderung im Zuge 1.Tektur
- 7.01 lfd. Nr. im Regelungsverzeichnis entfällt im Zuge 1.Tektur

Die laufenden Nummern des Regelungsverzeichnisses für die unterirdischen Baumaßnahmen sind im Koordinierten Leitungsplan Unterlage 16.1 zugeordnet.

### Baumstandorte

- Baum Bestand / Fällung (einschl. Nummerierung)
- Neupflanzung

### Kulturdenkmale / Planungsrecht

- Kulturdenkmale
- Erhaltungssatzung "Äußere Neustadt"

Markierung nur zur Information !

### Digitale Stadtgrundkarte Dresden

Herausgeber: Amt für Geodaten und Kataster  
 Bezugsysteme: Lage: RD/83\_3GK5; Höhe: DHHN92(NHN)  
 Grundkarte: Amt für Geodaten und Kataster, Bestandsdaten des Liegenschaftskatasters: Staatsbetrieb GeoSN, 13. September 2016


Ausgabe vom: 13. September 2016

Veränderung oder Verwendung elektronischer Systeme und Verbreitung nur mit schriftlicher Genehmigung des Herausgebers/Eigentümers. Die analoge Verfertigung und Weitergabe für eigene, nicht gewerbliche Zwecke ist gestattet. Die dargestellten Flurstücksgrenzen und Gebäude sind zur Entnahme von Maßen, insbesondere von Grenzmaßen und Grenzabständen und Errechnung bei Genehmigungsverfahren nicht geeignet.

Entwurfsvermessung  
 Herausgeber: Amt für Geodaten und Kataster  
 Verarbeitet unter Verwendung elektronischer Systeme und Verbreitung nur mit schriftlicher Genehmigung des Herausgebers/Eigentümers. Die analoge Verfertigung und Weitergabe für eigene, nicht gewerbliche Zwecke ist gestattet. Die dargestellten Flurstücksgrenzen und Gebäude sind zur Entnahme von Maßen, insbesondere von Grenzmaßen und Grenzabständen und Errechnung bei Genehmigungsverfahren nicht geeignet.

### Maststandorte

<span style="display: inline-block; width: 15px; height: 15px; background-color: #FF0000; border: 1px solid black; margin-right: 5px;"></span> FL M1 vorh.	<span style="display: inline-block; width: 15px; height: 15px; background-color: #FF0000; border: 1px solid black; margin-right: 5px;"></span> FL M12	<span style="display: inline-block; width: 15px; height: 15px; background-color: #FF0000; border: 1px solid black; margin-right: 5px;"></span> Fahrdraht/Quertrag Fahrleitung Endzustand
<span style="display: inline-block; width: 15px; height: 15px; background-color: #FF0000; border: 1px solid black; margin-right: 5px;"></span> FL WB9 vorh.	<span style="display: inline-block; width: 15px; height: 15px; background-color: #FF0000; border: 1px solid black; margin-right: 5px;"></span> FL WB54	<span style="display: inline-block; width: 15px; height: 15px; background-color: #FF0000; border: 1px solid black; margin-right: 5px;"></span> Fahrleitungsmast vorhanden / neu
<span style="display: inline-block; width: 15px; height: 15px; background-color: #FF0000; border: 1px solid black; margin-right: 5px;"></span> OB 4 vorh.	<span style="display: inline-block; width: 15px; height: 15px; background-color: #FF0000; border: 1px solid black; margin-right: 5px;"></span> OB 7	<span style="display: inline-block; width: 15px; height: 15px; background-color: #FF0000; border: 1px solid black; margin-right: 5px;"></span> Wandbefestigung Fahrleitung vorhanden / neu
<span style="display: inline-block; width: 15px; height: 15px; background-color: #FF0000; border: 1px solid black; margin-right: 5px;"></span> LSA 5AM 3.0 vorh.	<span style="display: inline-block; width: 15px; height: 15px; background-color: #FF0000; border: 1px solid black; margin-right: 5px;"></span> LSA 9NM	<span style="display: inline-block; width: 15px; height: 15px; background-color: #FF0000; border: 1px solid black; margin-right: 5px;"></span> öffentliche Beleuchtung vorhanden / neu
<span style="display: inline-block; width: 15px; height: 15px; background-color: #FF0000; border: 1px solid black; margin-right: 5px;"></span> Hist.Bel. 09		<span style="display: inline-block; width: 15px; height: 15px; background-color: #FF0000; border: 1px solid black; margin-right: 5px;"></span> LSA-Mast mit/ohne Ausleger vorhanden / neu
		<span style="display: inline-block; width: 15px; height: 15px; background-color: #FF0000; border: 1px solid black; margin-right: 5px;"></span> Haltestellenbeleuchtung
		<span style="display: inline-block; width: 15px; height: 15px; background-color: #FF0000; border: 1px solid black; margin-right: 5px;"></span> Abbruch Mast

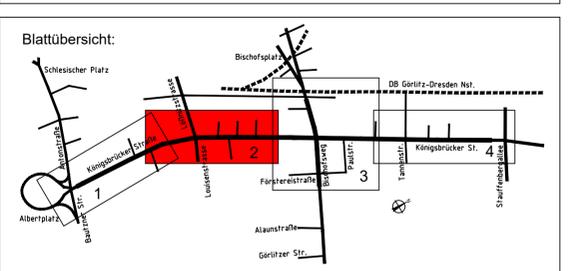

<b>OBERMEYER</b> Infrastruktur	Niederlassung Dresden 01097 Dresden Eberswalder Straße 1 Tel. 0351 / 80 89 300	bearbeitet gezeichnet geprüft	Häuber Pietsch
		Projekt-Nr. 16659	

<b>Dresden</b> Landeshauptstadt Dresden Geschäftsbereich Stadtentwicklung, Bau, Verkehr und Liegenschaften Straßen- und Tiefbauamt Tel. 0351 / 4990	<b>DVB</b> Dresdener Verkehrsbetriebe AG Center Infrastruktur - Engineering - Tel. 0351/857-2136		

Nr.	Änderungen 1. Tektur als Roteintragung	Datum	Zeichen
1	Änderungen 1. Tektur als Roteintragung	05/2022	HAE

## FESTSTELLUNGSENTWURF 1.Tektur

Landeshauptstadt Dresden Geschäftsbereich Stadtentwicklung, Bau, Verkehr und Liegenschaften Straßen- und Tiefbauamt B 97 / Bau-km 0+000 - 1+465 PROJIS-Nr.:	Unterlage / Blatt-Nr.: 11.1 / 2 Lageplan zum Regelungsverzeichnis Maßstab: 1 : 500
---	--

Königsbrücker Straße (Süd)  
zwischen Albertplatz und Stauffenbergallee

aufgestellt: Straßen- und Tiefbauamt Dresden, den 05/2022	Prüfer: Amt für Geodaten und Kataster
---	--