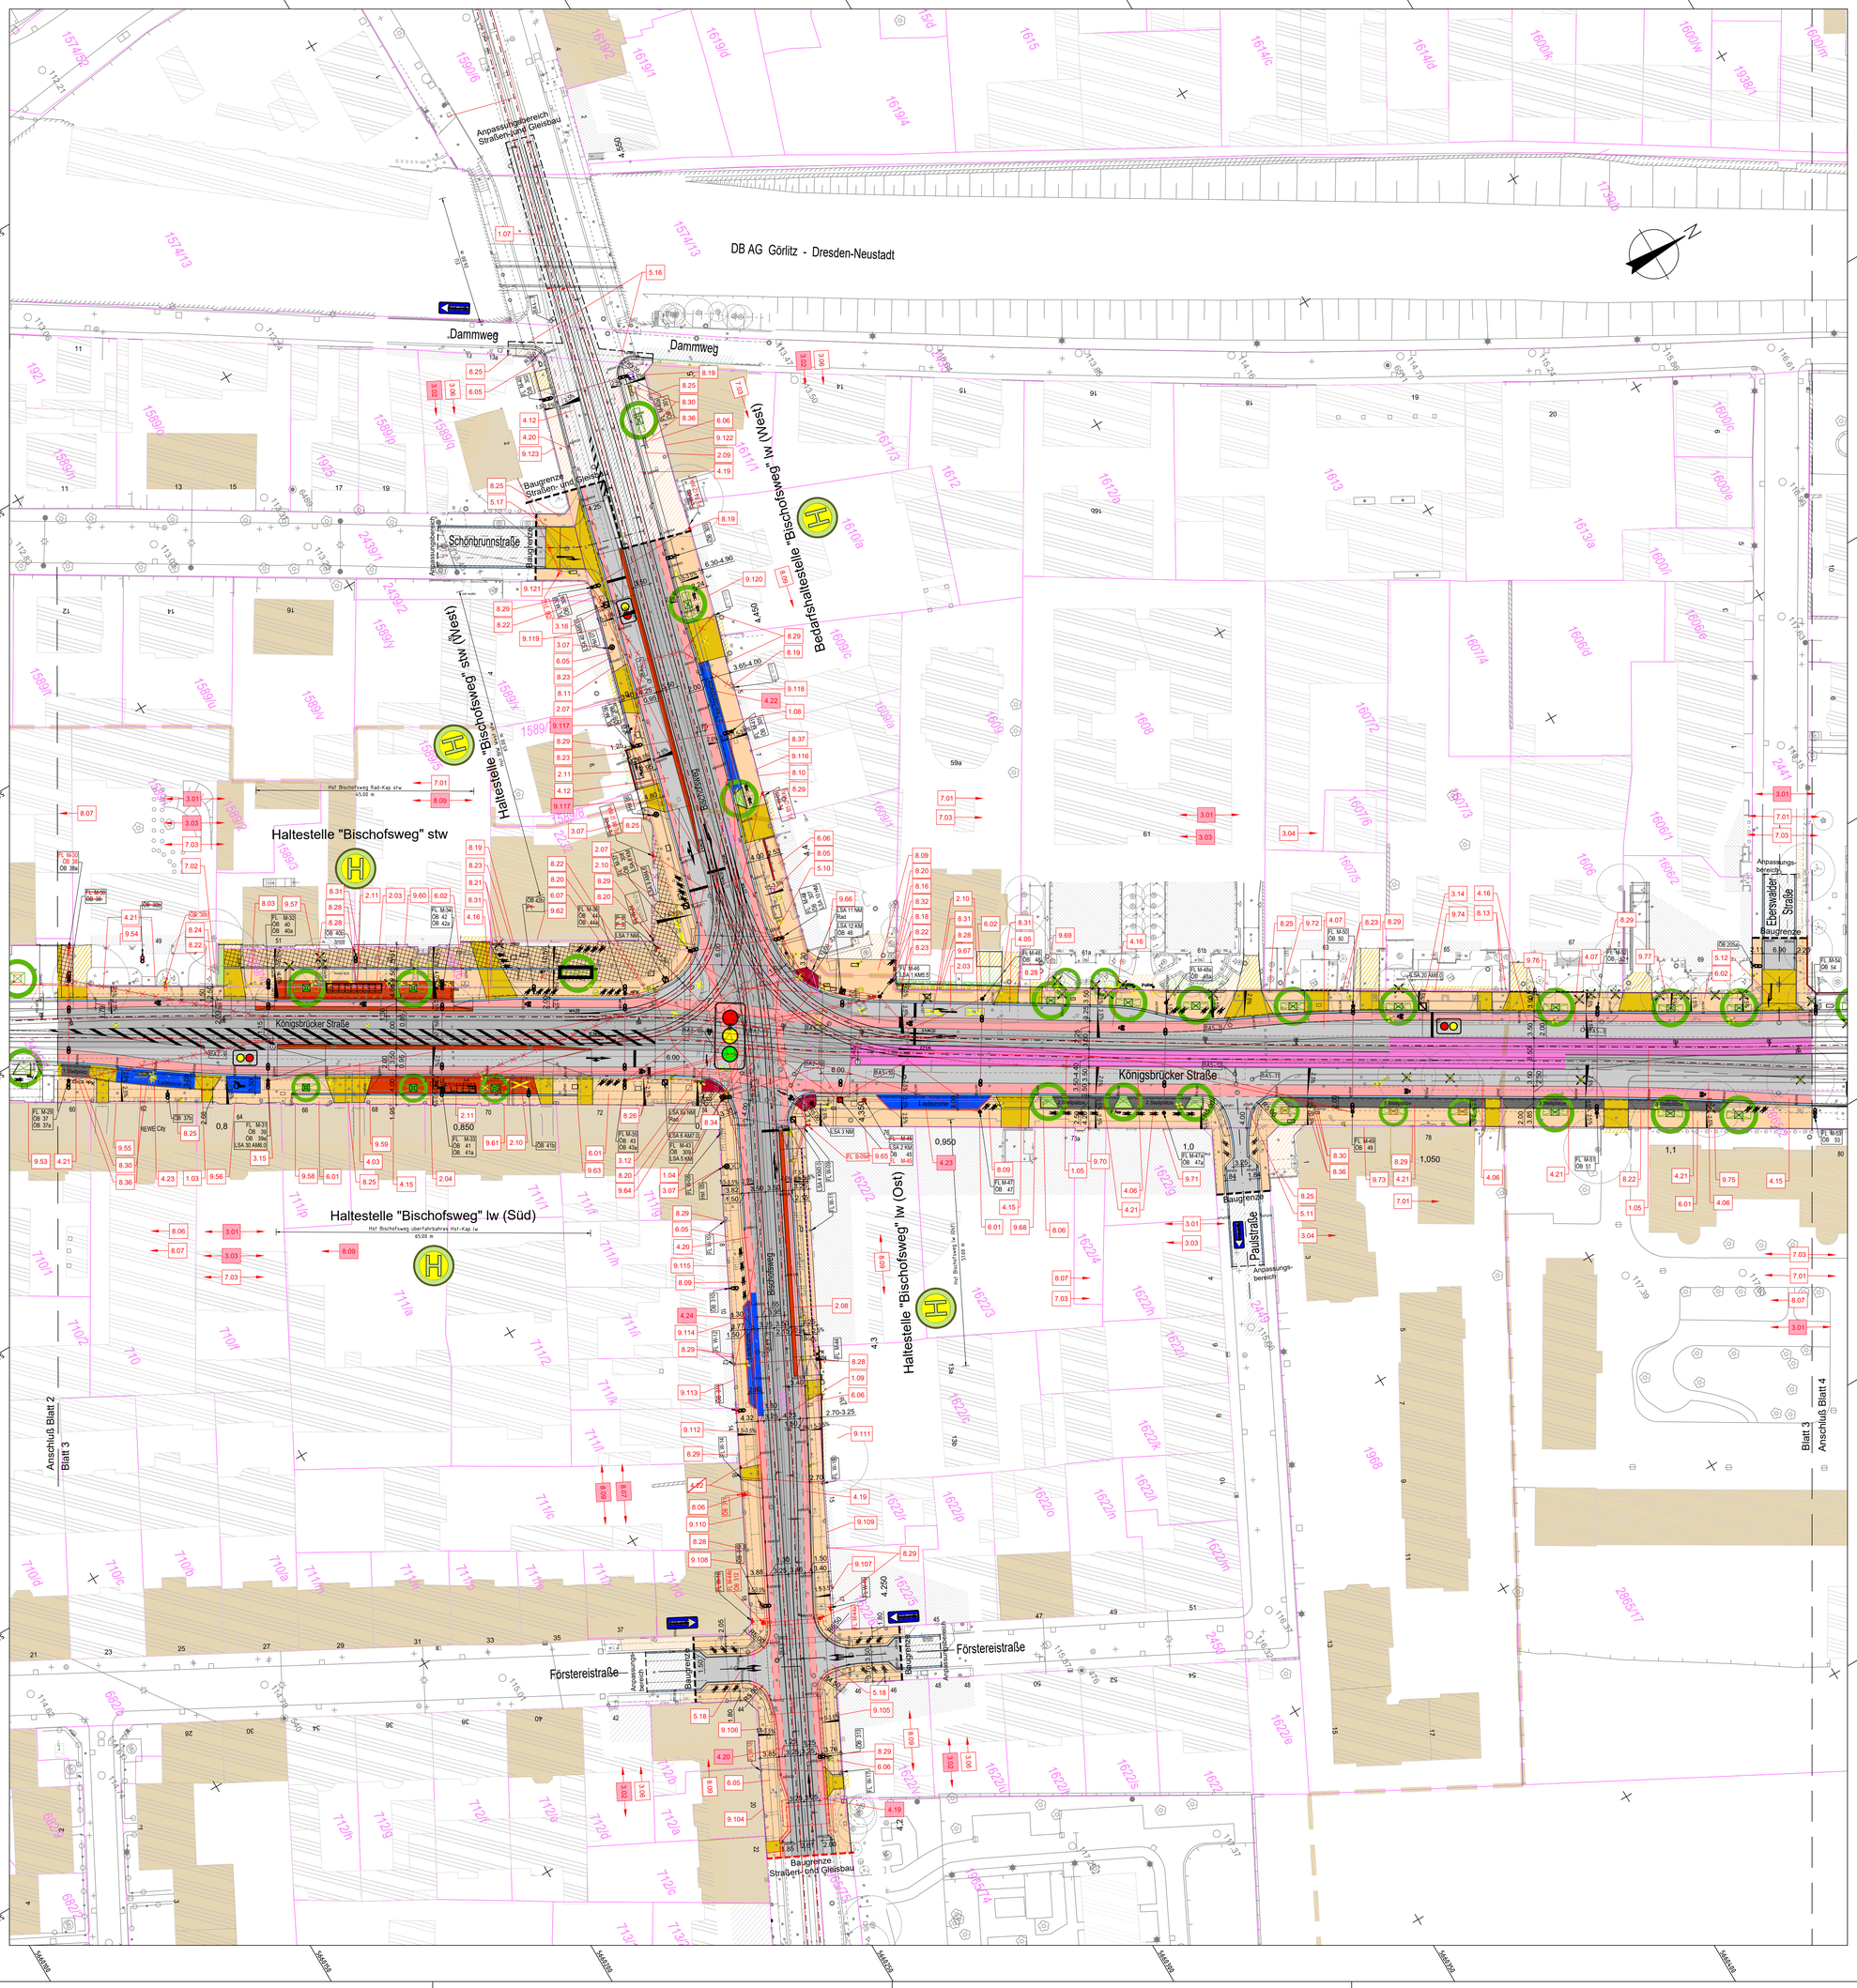

Zeichenerklärung

- besonderer Bahnkörper Straßenbahn
- gemeinsamer Fahrstreifen (Strab/MIV)
- Fahrbahn
- Parkstreifen
- Ladezone/Taxi-Aufstellfläche
- Haltestellenbereich
- Radverkehrsanlage (Radfahrstreifen, Schutzstreifen)
- Gehweg/Radfahrer frei
- Radweg/Aufstellfläche Radverkehr
- Gehweg
- Zufahrt/Gehwegüberfahrten
- Baumstandort mit offener Baumscheibe
- Baumstandort mit begehbarer Baumscheibe (Gitterrost 1,50mx1,50m)
- Neubau Sockelmauer/Grundstückseinfriedung/ Gleichrichterunterwerk
- A3 Entw.-Rinne mit Straßenablauf und Ablaufnummer
- Abbruch
- 1605c Grundstücksgrenze mit Flurstücksnummer
- Bereich mit Berücksichtigung einer Gestaltung
- Anpassungsbereiche (Wiederherstellung Bestand)
- Fahrradbügel inkl. Abstellfläche
- BAZ-11 Standort Schaltschrank / Schächte (Schachtnummer)

- 7.01 lfd. Nr. im Regelungsverzeichnis
- 7.01 lfd. Nr. im Regelungsverzeichnis Änderung im Zuge 1.Tektur
- ~~7.01~~ lfd. Nr. im Regelungsverzeichnis entfällt im Zuge 1.Tektur

Die laufenden Nummern des Regelungsverzeichnises für die unterirdischen Baumaßnahmen sind im Koordinierten Leitungsplan Unterlage 16.1 zugeordnet.

Baumstandorte

- 150 / 151 Baum Bestand / Fällung (einschl. Nummerierung)
- Neupflanzung

Kulturdenkmale / Planungsrecht

- Kulturdenkmale
- Erhaltungssatzung "Äußere Neustadt"

Markierung nur zur Information !

Digitale Stadtgrundkarte Dresden

Herausgeber: Amt für Geodaten und Kataster
Bezugssysteme: Lage: RD/83_3GK5; Höhe: DHHN92(NHN)
Grundkarte: Amt für Geodaten und Kataster, Bestandsdaten des Liegenschaftskatasters: Staatsbetrieb GeoSN
Ausgabe vom: 13. September 2016

Verarbeitung unter Verwendung elektronischer Systeme und Verbreitung nur mit schriftlicher Genehmigung des Herausgebers/Eigentümers.
Die analoge Vervielfältigung und Weitergabe für eigene, nicht gewerbliche Zwecke ist gestattet.
Die dargestellten Flurstücksgrenzen und Gebäude sind zur Entnahme von Maßen, insbesondere von Grenzmaßen und Grenzabständen und Einreichung bei Genehmigungsverfahren nicht geeignet.

Entwurfsvermessung

Herausgeber: Amt für Geodaten und Kataster

Verarbeitung unter Verwendung elektronischer Systeme und Verbreitung nur mit schriftlicher Genehmigung des Herausgebers/Eigentümers.
Die analoge Vervielfältigung und Weitergabe für eigene, nicht gewerbliche Zwecke ist gestattet.
Die dargestellten Flurstücksgrenzen und Gebäude sind zur Entnahme von Maßen, insbesondere von Grenzmaßen und Grenzabständen und Einreichung bei Genehmigungsverfahren nicht geeignet.

Maststandorte

		Fahrdraht/Quertrag Fahrleitung Endzustand
FL M1 vorh.	FL M12	Fahrleitungsmast vorhanden / neu
FL WB9 vorh.	FL WB54	Wandbefestigung Fahrleitung vorhanden / neu
ÖB 4 vorh.	ÖB 7	öffentliche Beleuchtung vorhanden / neu
LSA 5AM 3.0 vorh.	LSA 9NM	LSA-Mast mit/ohne Ausleger vorhanden / neu
	Hst.Bel. 09	Haltestellenbeleuchtung
		Abbruch Mast

Blattübersicht:

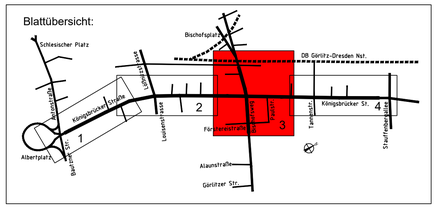

OBERMEYER Infrastruktur
Niederlassung Dresden
01097 Dresden
Eberswalder Straße 1
Tel.: 0351 / 80 89 300

bearbeitet		Häuber
gezeichnet		Pietsch
geprüft		

Projekt-Nr. 16659

Landeshauptstadt Dresden
Geschäftsbereich Stadtentwicklung, Bau, Verkehr und Liegenschaften
Straßen- und Tiefbauamt
Tel.: 0351 / 4880

DVB
Dresdner Verkehrsbetriebe AG
Center Infrastruktur
- Engineering -
Tel. 0351/857-2136

Nr.	Art der Änderung	Datum	Zeichen
1	Änderungen 1. Tektur als Roteintragung	05/2022	HAE

FESTSTELLUNGSENTWURF 1.Tektur

Landeshauptstadt Dresden
Geschäftsbereich Stadtentwicklung, Bau, Verkehr und Liegenschaften
Straßen- und Tiefbauamt

B 97 / Bau-km 0+000 - 1+465

PROJIS-Nr.:

Unterlage / Blatt-Nr.: 11.1 / 3

Lageplan zum Regelungsverzeichnis

Maßstab: 1 : 500

Königsbrücker Straße (Süd) zwischen Albertplatz und Stauffenbergallee

aufgestellt:
Straßen- und Tiefbauamt
Dresden, den 05/2022

.....
Prüfer
Amtsleiterin Straßen- und Tiefbauamt

erzeugt mit PaVI®
M:\16659\cad\PS\A4-3\UBPS\LO11-1Tektur.dwg
1000x841mm