

Zeichenerklärung

- Umwidmung Gehweg zu Fahrbahn / Gleiskörper
- Umwidmung Fahrbahn zu Gehweg
- Widmung Gehweg
- Widmung Fahrbahn
- Teileinziehung (Nutzung als besonderer Bahnkörper)

Nachfolgend aufgeführte Flurstücke oder Flurstücksteile, welche für die neue Verkehrsanlage in Anspruch genommen werden, werden dem öffentlichen Verkehr mit dem Planfeststellungsverfahren als Teile der Königsbrücker Straße gewidmet.

Eigentümer der betroffenen Flurstücke oder Flurstücksteile wird die LH Dresden. Die Straßenbaulast übernimmt die LH Dresden, vertreten durch das Straßen- und Tiefbauamt

Die aufgeführten Teile der Königsbrücker Straße werden ohne sonstige Widmungsbeschränkung oder -erweiterung als Fahrbahn oder selbständiger Gehweg gewidmet. Die Widmung wird im Planfeststellungsverfahren verfügt und nach Abschluss der Baumaßnahme am Tag der Verkehrsfreigabe wirksam.

Name der Straße	Gemarkung	Flurstück / Teilfläche des Flurstückes	Widmung als Teil der Königsbrücker Straße
Königsbrücker Straße	Neustadt	788/6 (Teilfläche)	Gehweg, Zufahrten
Königsbrücker Straße	Neustadt	2857/2 (Teilfläche)	Gehweg, Zufahrten
Königsbrücker Straße	Neustadt	787/1 (Teilfläche)	Gehweg, Zufahrten
Königsbrücker Straße	Neustadt	786/1 (Teilfläche)	Gehweg, Zufahrten
Königsbrücker Straße	Neustadt	761 (Teilfläche)	Gehweg, Zufahrten
Königsbrücker Straße	Neustadt	2446/5 (Teilfläche)	Teileinziehung
Königsbrücker Straße	Neustadt	2446/6 (Teilfläche)	Gehweg, Zufahrten, Parkflächen, Teileinziehung
Königsbrücker Straße	Neustadt	766/2 (Teilfläche)	Gehweg, Zufahrten
Königsbrücker Straße	Neustadt	765/4 (Teilfläche)	Gehweg, Zufahrten
Königsbrücker Straße	Neustadt	732 (Teilfläche)	Gehweg, Zufahrten
Königsbrücker Straße	Neustadt	731/2 (Teilfläche)	Gehweg, Zufahrten
Königsbrücker Straße	Neustadt	725/7 (Teilfläche)	Gehweg, Zufahrten
Königsbrücker Straße	Neustadt	725/6 (Teilfläche)	Gehweg, Zufahrten
Königsbrücker Straße	Neustadt	725/4 (Teilfläche)	Gehweg, Zufahrten, Parkflächen

Name der Straße	Gemarkung	Flurstück / Teilfläche des Flurstückes	Widmung als Teil der Stelzischer Straße
Stelzischer Straße	Neustadt	2534 (Teilfläche)	Gehweg


Digitale Stadtgrundkarte Dresden

Herausgeber: Amt für Geodaten und Kataster
 Bezugsysteme: Lage: RD/83, SOKS; Höhe: DHHN92(NHN)
 Grundkarte: Amt für Geodaten und Kataster, Bestandsdaten des Liegenschaftskatasters: Staatsbetrieb GeoSN, 13. September 2016

Ausgabe vom: 13. September 2016
 Verarbeitung unter Verwendung elektronischer Systeme und Verbreitung nur mit schriftlicher Genehmigung des Herausgebers/Eigentümers.
 Die analoge Verfertigung und Weitergabe für eigene, nicht gewerbliche Zwecke ist gestattet. Die dargestellten Flurstücksgrenzen und Gebäude sind zur Erläuterung von Modellen, insbesondere von Grenztabellen und Einreichung bei Genehmigungsverfahren nicht geeignet.

Entwurfsvermessung

Herausgeber: Amt für Geodaten und Kataster
 Verarbeitung unter Verwendung elektronischer Systeme und Verbreitung nur mit schriftlicher Genehmigung des Herausgebers/Eigentümers.
 Die analoge Verfertigung und Weitergabe für eigene, nicht gewerbliche Zwecke ist gestattet. Die dargestellten Flurstücksgrenzen und Gebäude sind zur Erläuterung von Modellen, insbesondere von Grenztabellen und Einreichung bei Genehmigungsverfahren nicht geeignet.

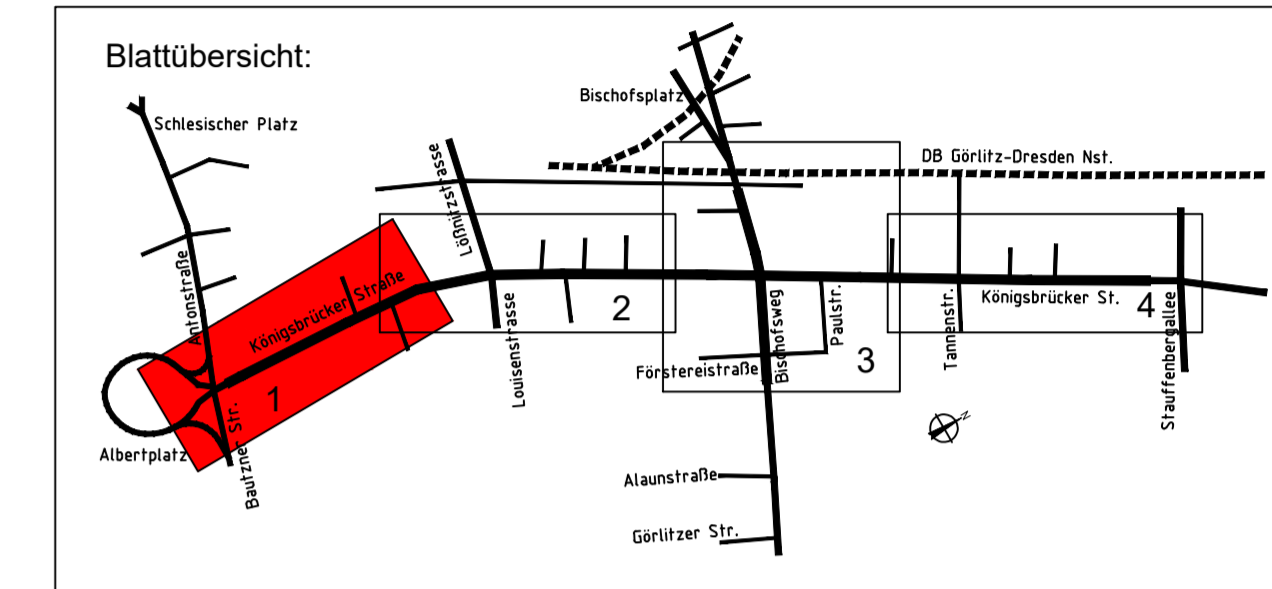

OBERMEYER Infrastruktur
 Niederlassung Dresden
 01097 Dresden
 Eberwälder Straße 1
 Tel.: 0351 / 80 89 300

bearbeitet: Häuber
 gezeichnet: Pletsch
 geprüft: _____
 Projekt-Nr. 16659

Landeshauptstadt Dresden
 Geschäftsbereich Stadtentwicklung, Bau, Verkehr und Liegenschaften
 Straßen- und Tiefbauamt
 Tel.: 0351 / 4880

LDVB
 Dresdner Verkehrsbautechnik AG
 Center Infrastruktur
 - Engineering -
 Tel.: 0351/857-2136

1	Änderungen 1. Tektur als Roteintragung	05/2022	PIA
Nr.	Art der Änderung	Datum	Zeichen

FESTSTELLUNGSENTWURF 1.Tektur

Landeshauptstadt Dresden
 Geschäftsbereich Stadtentwicklung, Bau, Verkehr und Liegenschaften
 Straßen- und Tiefbauamt
 B 97 / Bau-km 0+000 - 1+465
 PROJIS-Nr.: _____

Unterlage / Blatt-Nr.: 12 / 1
 Widmung / Umstufung / Einziehung
 Maßstab: 1 : 500

Königsbrücker Straße (Süd)
 zwischen Albertplatz und Stauffenbergallee

aufgestellt:
 Straßen- und Tiefbauamt
 Dresden, den 05/2022

Prüfer:
 Amtsleiterin Straßen- und Tiefbauamt