

Zeichenerklärung

- Umwidmung Gehweg zu Fahrbahn / Gleiskörper
- Umwidmung Fahrbahn zu Gehweg
- Widmung Gehweg
- Widmung Fahrbahn
- Teileinziehung (Nutzung als besonderer Bahnkörper)

Nachfolgend aufgeführte Flurstücke oder Flurstücksteile, welche für die neue Verkehrsanlage in Anspruch genommen werden, werden dem öffentlichen Verkehr mit dem Planfeststellungsverfahren als Teile der Königsbrücker Straße gewidmet.

Eigentümer der betroffenen Flurstücke oder Flurstücksteile wird die LH Dresden. Die Straßenbaulast übernimmt die LH Dresden, vertreten durch das Straßen- und Tiefbauamt

Die aufgeführten Teile der Königsbrücker Straße werden ohne sonstige Widmungsbeschränkung oder -erweiterung als Fahrbahn oder unselbständiger Gehweg gewidmet. Die Widmung wird im Planfeststellungsverfahren verfügt und nach Abschluss der Baumaßnahme am Tag der Verkehrsfreigabe wirksam.

Name der Straße	Gemarkung	Flurstück / Teilfläche des Flurstückes	Widmung als Teil der Königsbrücker Straße
Königsbrücker Straße	Neustadt	732 (Teilfläche)	Gehweg, Zufahrten
Königsbrücker Straße	Neustadt	731/2 (Teilfläche)	Gehweg, Zufahrten
Königsbrücker Straße	Neustadt	725/6 (Teilfläche)	Gehweg, Zufahrten
Königsbrücker Straße	Neustadt	725/7 (Teilfläche)	Gehweg, Zufahrten
Königsbrücker Straße	Neustadt	717/1 (Teilfläche)	Gehweg
Königsbrücker Straße	Neustadt	716/1 (Teilfläche)	Gehweg
Königsbrücker Straße	Neustadt	725/4 (Teilfläche)	Gehweg, Zufahrten, Parkflächen
Königsbrücker Straße	Neustadt	2446/6 (Teilfläche)	Gehweg, Zufahrten, Parkflächen
Königsbrücker Straße	Neustadt	2446/7 (Teilfläche)	Gehweg, Zufahrten
Königsbrücker Straße	Neustadt	725/8 (Teilfläche)	Gehweg, Zufahrten
Königsbrücker Straße	Neustadt	725/5 (Teilfläche)	Gehweg, Zufahrten, Parkflächen
Königsbrücker Straße	Neustadt	725/5 (Teilfläche)	Fahrbahn
Königsbrücker Straße	Neustadt	1589/4 (Teilfläche)	Gehweg, Zufahrten


Name der Straße	Gemarkung	Flurstück / Teilfläche des Flurstückes	Widmung als Teil der Louisenstraße
Louisenstraße	Neustadt	1701/a (Teilfläche)	Gehweg

Name der Straße	Gemarkung	Flurstück / Teilfläche des Flurstückes	Widmung als Teil der Löbnitzstraße
Löbnitzstraße	Neustadt	2436/2 (Teilfläche)	Fahrbahn

Name der Straße	Gemarkung	Flurstück / Teilfläche des Flurstückes	Widmung als Teil der Jordanstraße
Jordanstraße	Neustadt	2448 (Teilfläche)	Gehweg

Digitale Stadtgrundkarte Dresden
 Herausgeber: Amt für Geodaten und Kataster
 Bezugssysteme: Lage: RD/83_3GKS; Höhe: DHHN92(NHN)
 Grundkarte: Amt für Geodaten und Kataster, Bestandsdaten des Liegenschaftskatasters: Staatsreferenz GeoDN
 Ausgabe vom: 13. September 2016

Entwurfsvermessung
 Herausgeber: Amt für Geodaten und Kataster
 Verarbeitung unter Verwendung elektronischer Systeme und Verbreitung nur mit schriftlicher Genehmigung des Herausgebers/Eigentümers.
 Die angelegten Flurstücksgrenzen und Gebäude sind zur Entnahme von Maßen, insbesondere von Grenzmaßen und Grenzabständen und Einmessung bei Genehmigungsverfahren nicht geeignet.

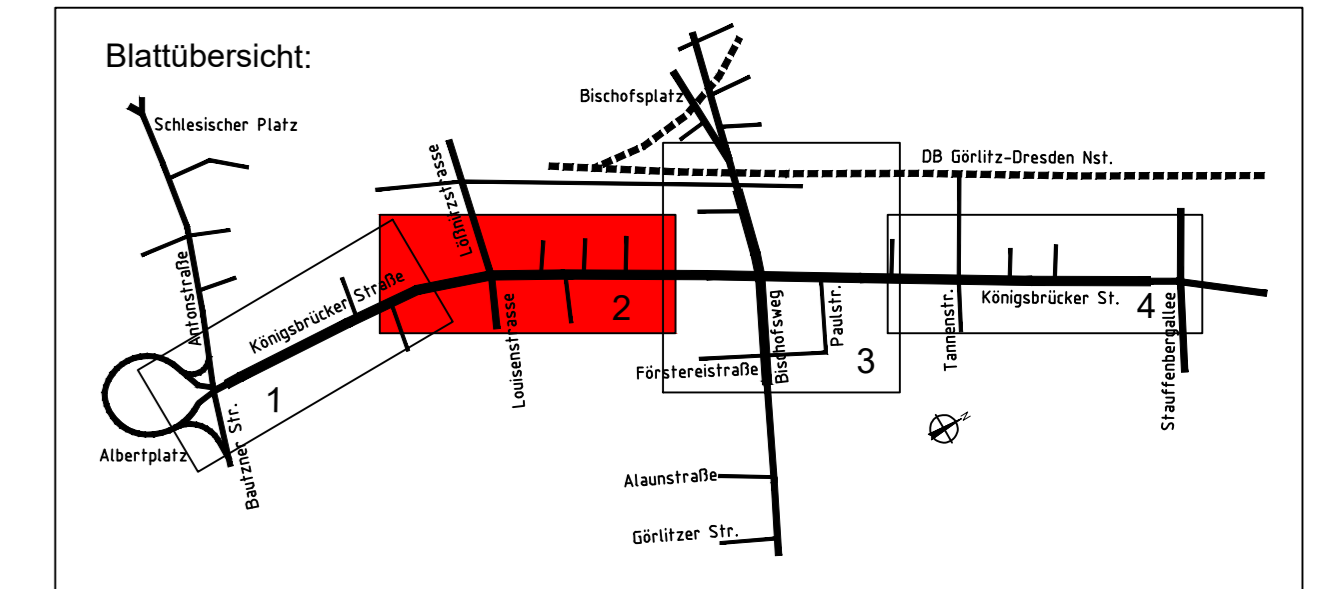

OBERMEYER Infrastruktur
 Niederlassung Dresden
 01097 Dresden
 Eberwälder Straße 1
 Tel.: 0351 / 80 89 300

bearbeitet: Häuber
 gezeichnet: Pletsch
 geprüft: Pletsch

Projekt-Nr. 16659

Landeshauptstadt Dresden
 Geschäftsbereich Stadtentwicklung,
 Bau, Verkehr und Liegenschaften
 Straßen- und Tiefbauamt
 Tel.: 0351 / 4880

DVB
 Dresdner Verkehrsbetriebe AG
 Center Infrastruktur
 - Engineering -
 Tel.: 0351/857-2136

1	Änderungen 1. Tektur als Roteintragung	05/2022	PIA
Nr.	Art der Änderung	Datum	Zeichen

FESTSTELLUNGSENTWURF 1.Tektur

Landeshauptstadt Dresden
 Geschäftsbereich Stadtentwicklung, Bau, Verkehr und Liegenschaften
 Straßen- und Tiefbauamt
 B 97 / Bau-km 0+000 - 1+465
 PROJIS-Nr.: 16659

Unterlage / Blatt-Nr.: 12 / 2
 Widmung / Umstufung /
 Einziehung
 Maßstab: 1 : 500

Königsbrücker Straße (Süd)
 zwischen Albertplatz und Stauffenbergallee

aufgestellt:
 Straßen- und Tiefbauamt
 Dresden, den 05/2022

Prüfer:
 Amtsleiterin Straßen- und Tiefbauamt