



Zeichenerklärung Entwässerung

B - Bestand

- Mischwasser (SEDD)
- Regenwasser (SEDD)
- Schmutzwasser (SEDD)
- Entwässerung (STA)
- Anschlussleitung mit Ablauf (STA)
- Entwässerung (DVB)

P - Planung

- Mischwasser (SEDD)
- Regenwasser (SEDD) (Fremdplanung, nur zur Information)
- Anschlussleitung mit Ablauf und Ablaufnummer (STA)
- Schieneentwässerung mit Nummer (DVB)
- Rückbau geht a.B.
- Mischwasser Liner-Sanierung (SEDD) (Fremdplanung, nur zur Information)
- Baumstandort mit Baumscheibe Baumgrube mit und ohne Wurzelschutz
- Neupflanzung
- FL M1 vorh. Mastbezeichnung vorhanden / neu
- FL M12 Flurstücksnummer

1605c


Die Flurstücksgrenzen wurden grafisch den Flurstückskarten entnommen und dienen nur zu Übersichtszwecken.

Der Leitungsbestand wurde aus den uns vorliegenden Unterlagen übertragen. Die Eintragungen erheben keinen Anspruch auf Lagegenauigkeit und Vollständigkeit.

Digitale Stadtgrundkarte Dresden 1:500
 Herausgeber: Amt für Geodaten und Kataster
 Maßstab: 1:500
 Bezugssysteme: Lage: RD/83_3GK5; Höhe: DHHN92(NHN)
 Grundkarte: Amt für Geodaten und Kataster, Bestandsdaten des Liegenschaftskatasters, Staatsbetrieb GeoSN, 13. September 2016
 Ausgabe vom: 13. September 2016

Verarbeitung unter Verwendung elektronischer Systeme und Verbreitung nur mit schriftlicher Genehmigung des Herausgebers/Eigentümers.
 Die analoge Verlässlichkeit und Wertigkeit für eigene, nicht gewerbliche Zwecke ist gestattet.
 Die dargestellten Flurstücksgrenzen und Gebäude sind zur Entnahme von Maßstäben, insbesondere von Grenzmaßen und Grenzabständen und Einreichung bei Genehmigungsverfahren nicht geeignet.

Entwurfsvermessung
 Herausgeber: Amt für Geodaten und Kataster
 Verarbeitung unter Verwendung elektronischer Systeme und Verbreitung nur mit schriftlicher Genehmigung des Herausgebers/Eigentümers.
 Die analoge Verlässlichkeit und Wertigkeit für eigene, nicht gewerbliche Zwecke ist gestattet.
 Die dargestellten Flurstücksgrenzen und Gebäude sind zur Entnahme von Maßstäben, insbesondere von Grenzmaßen und Grenzabständen und Einreichung bei Genehmigungsverfahren nicht geeignet.

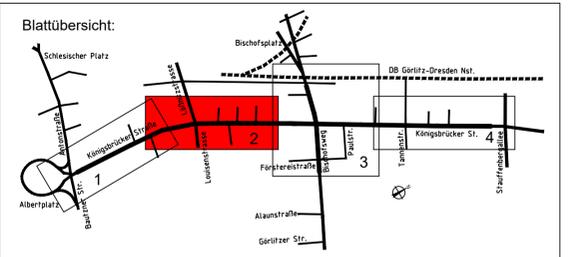

OBERMEYER Infrastruktur
 Niederlassung Dresden
 01097 Dresden
 Eberswalder Straße 1
 Tel. 0351 / 80 89 300

bearbeitet	PIA
gezeichnet	KUB
geprüft	

Projekt-Nr. 16659

Landeshauptstadt Dresden
 Geschäftsbereich Stadtentwicklung,
 Bau, Verkehr und Liegenschaften
 Straßen- und Tiefbauamt
 Tel. 0351 / 4990

DVB
 Dresdner Verkehrsbetriebe AG
 Center Infrastruktur
 - Engineering -
 Tel. 0351/857-2136

Nr.	1	Änderungen 1. Tektur als Roteintragung	05/2022	PIA
		Art der Änderung	Datum	Zeichen

FESTSTELLUNGSENTWURF 1.Tektur

Landeshauptstadt Dresden
 Geschäftsbereich Stadtentwicklung, Bau, Verkehr und Liegenschaften
 Straßen- und Tiefbauamt
 B 97 / Bau-km 0+000 - 1+465
 PROJIS-Nr.:

Unterlage / Blatt-Nr.: 8 / 2
Entwässerungs-lageplan
 Maßstab: 1 : 500

Königsbrücker Straße (Süd)
 zwischen Albertplatz und Stauffenbergallee

aufgestellt:
 Straßen- und Tiefbauamt
 Dresden, den 05/2022

Prüfer:
 Amtsleiterin Straßen- und Tiefbauamt

erzeugt mit PLOT
 M:\16659\cad\pv\44-3\FEW_2016_03-Pläne\8_Entwässerungslageplan-Tektur.dwg
 1189x420mm