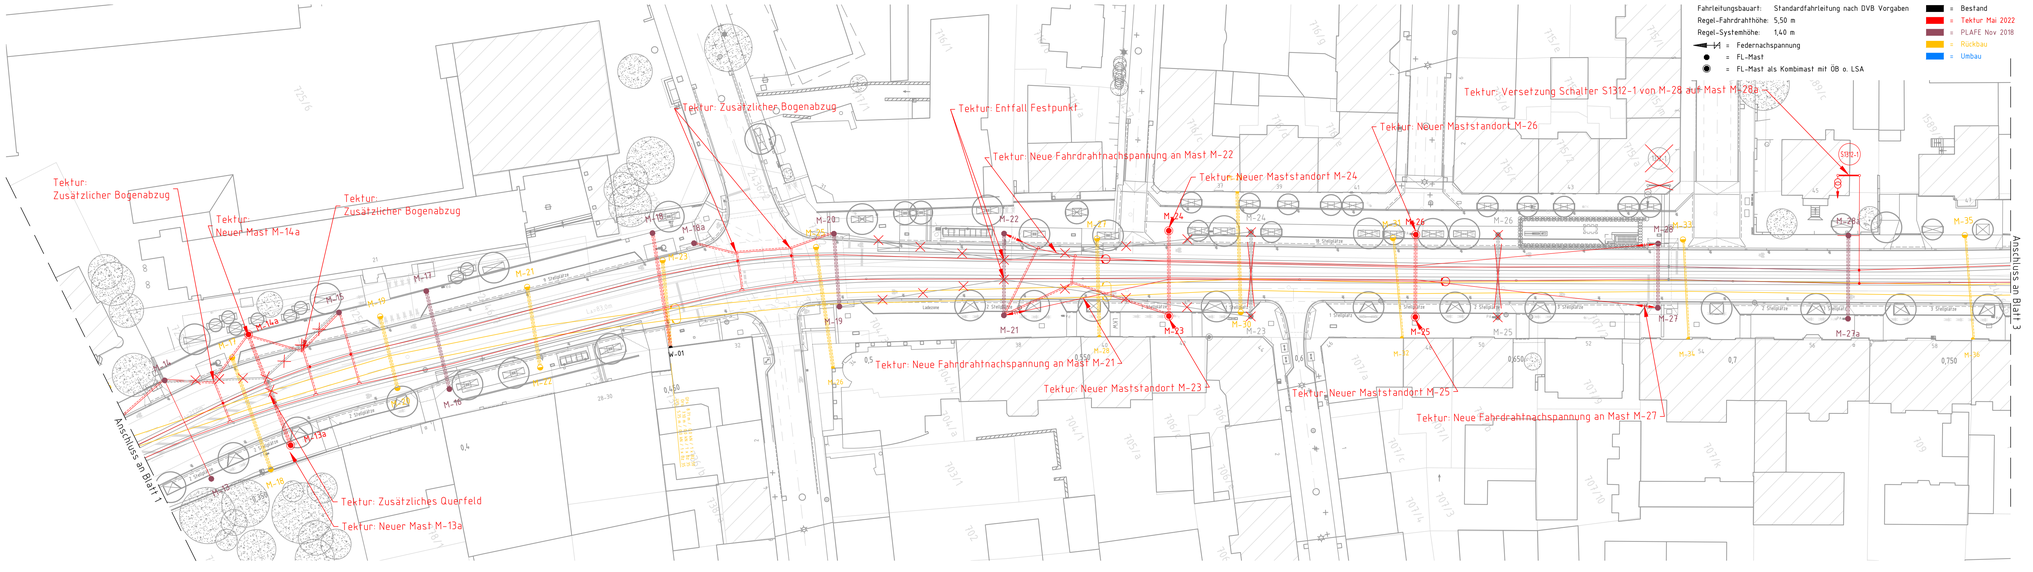

OBERMEYER Infrastruktur

Niederlassung Dresden
01097 Dresden
Eberswalder Straße 1
Tel.: 0351 / 80 89 300

bearbeitet	05 / 2022	Kluge
gezeichnet	05 / 2022	Quietzsch
geprüft	05 / 2022	

Projekt-Nr. 16659

Landeshauptstadt Dresden
Geschäftsbereich Stadtentwicklung, Bau, Verkehr und Liegenschaften
Straßen- und Tiefbauamt
Tel.: 0351 / 4880

DVB
Dresdner Verkehrsbetriebe AG
Center Infrastruktur
– Engineering –
Tel. 0351/857-2136

Nr.	Art der Änderung	Datum	Zeichen
1	Änderungen 1. Tektur als Roteintragung	13.05.2022	Kluge

FESTSTELLUNGSENTWURF 1.Tektur

Landeshauptstadt Dresden
Geschäftsbereich Stadtentwicklung, Bau, Verkehr und Liegenschaften
Straßen- und Tiefbauamt

B 97 / Bau-km 0+000 - 1+465

PROJIS-Nr.:

Unterlage / Blatt-Nr.: 16.3/2

Oberleitungslageplan

Maßstab: 1:500

Königsbrücker Straße (Süd)
zwischen Albertplatz und Stauffenbergallee

aufgestellt:
Straßen- und Tiefbauamt
Dresden, Mai 2022

.....
Prüfer
Amtsleiterin Straßen- und Tiefbauamt