


03/2022/PL-652/098/01 Projekt: Königsbrück / Königsbrücker Straße (Süd) 2022.05.13

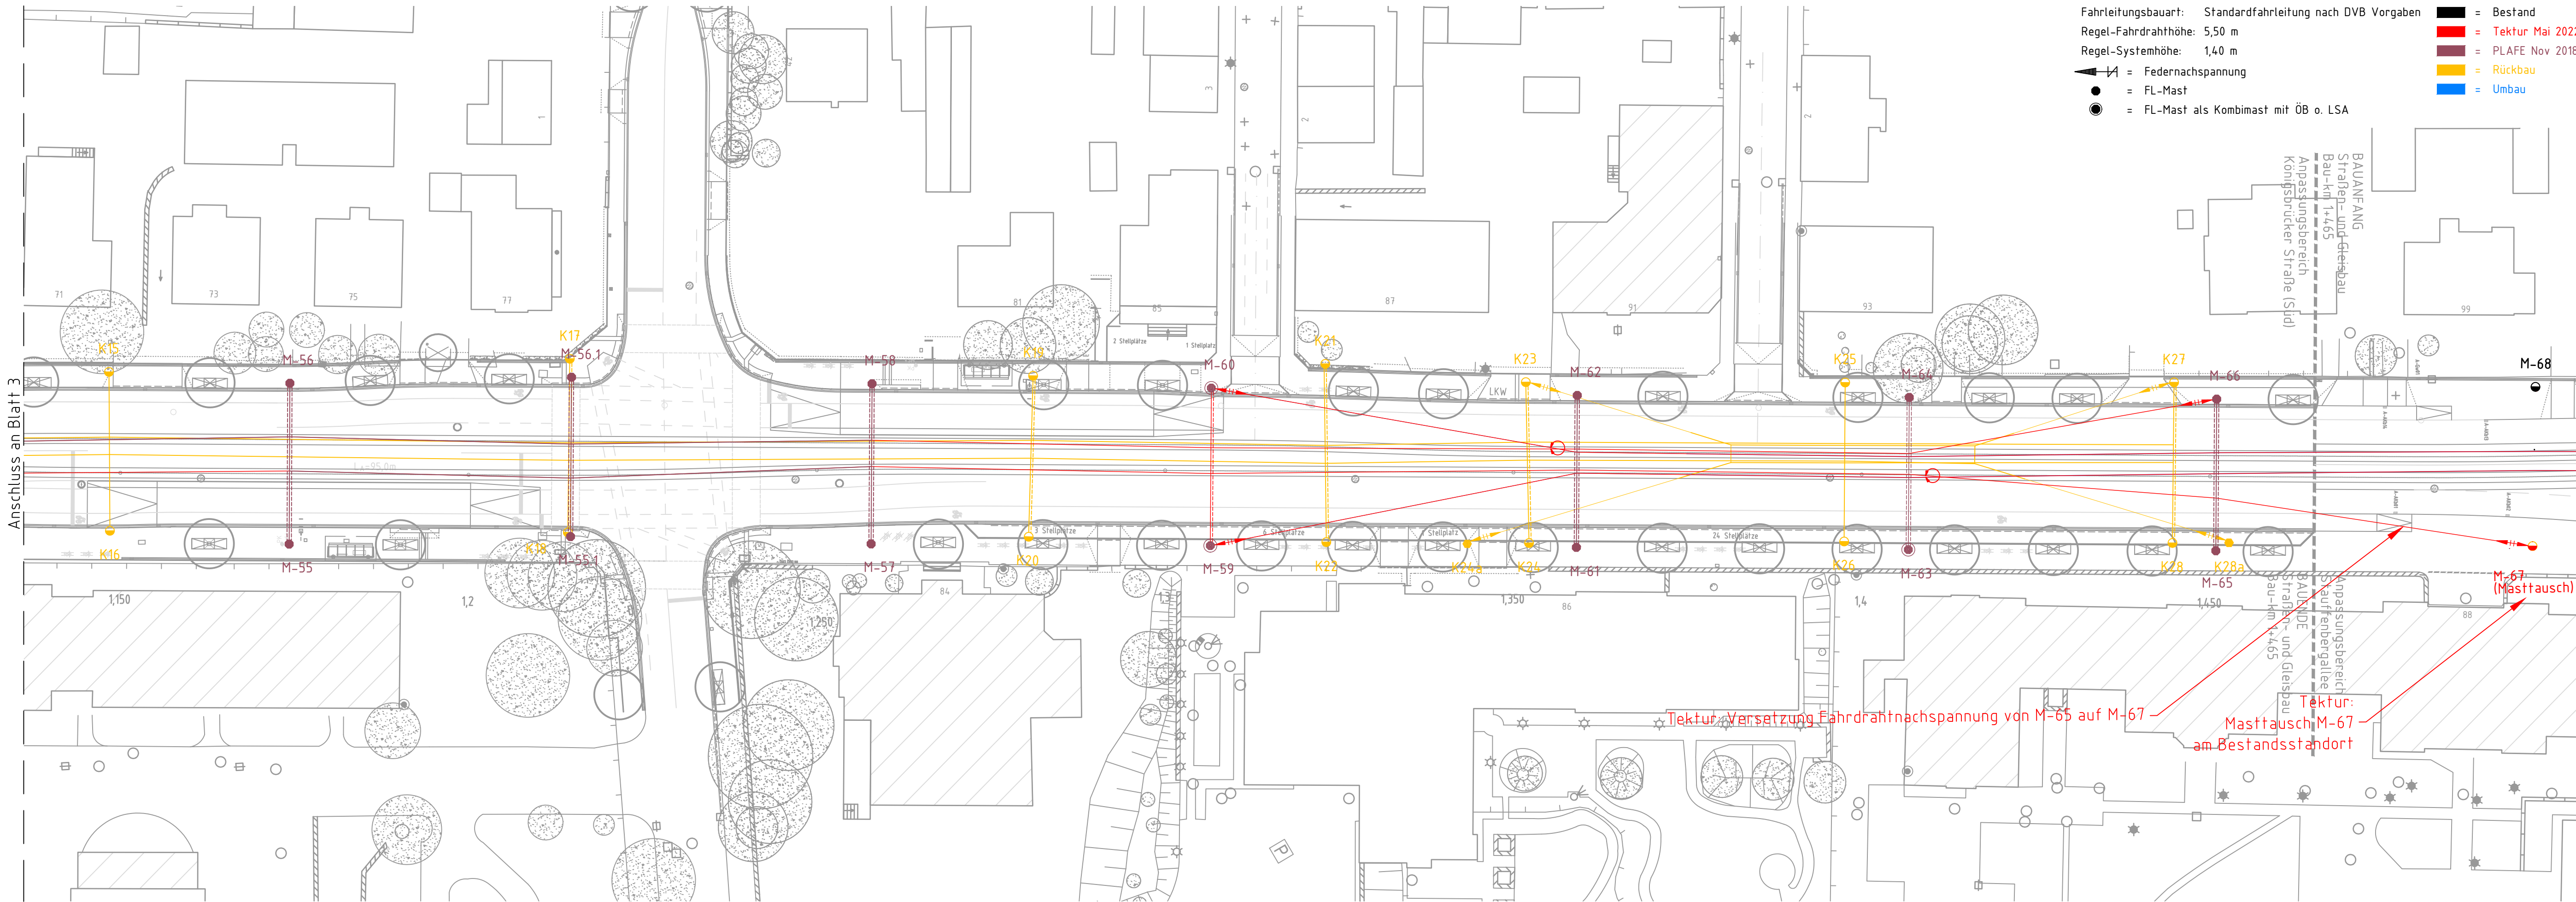

- Bauart**
- Fahrleitungsbauart: Standardfahrleitung nach DVB Vorgaben
 - Regel-Fahrdrahthöhe: 5,50 m
 - Regel-Systemhöhe: 1,40 m
 - ↖ = Federnachspannung
 - = FL-Mast
 - ⊙ = FL-Mast als Kombimast mit ÖB o. LSA
- Legende FLA**
- = Bestand
 - = Tektur Mai 2022
 - = PLAFE Nov 2018
 - = Rückbau
 - = Umbau

OBERMEYER Infrastruktur	Niederlassung Dresden 01097 Dresden Eberswalder Straße 1 Tel.: 0351 / 80 89 300	bearbeitet	05 / 2022	Kluge
		gezeichnet	05 / 2022	Quietzsch
		geprüft	05 / 2022	
Projekt-Nr. 16659				

--	--

Nr.	Art der Änderung	Datum	Zeichen
1	Änderungen 1. Tektur als Roteintragung	13.05.2022	Kluge

FESTSTELLUNGSENTWURF 1.Tektur

Landeshauptstadt Dresden Geschäftsbereich Stadtentwicklung, Bau, Verkehr und Liegenschaften Straßen- und Tiefbauamt B 97 / Bau-km 0+000 - 1+465	Unterlage / Blatt-Nr.: 16.3/4 Oberleitungslageplan Maßstab: 1:500
--	--

Königsbrücker Straße (Süd) zwischen Albertplatz und Stauffenbergallee

aufgestellt: Straßen- und Tiefbauamt Dresden, Mai 2022	Prüfer Amtsleiterin Straßen- und Tiefbauamt
--	--