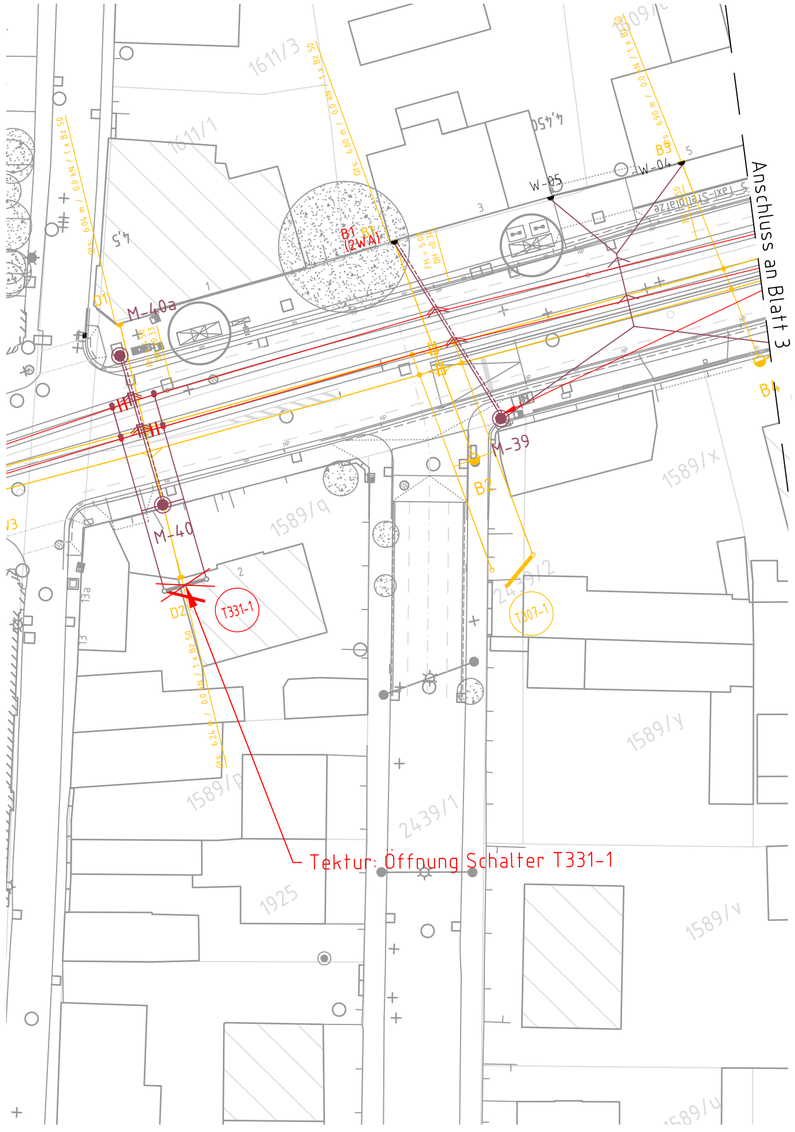

Bauart

Fahrleitungsbauart: Standardfahrleitung nach DVB Vorgaben
Regel-Fahrdrahthöhe: 5,50 m
Regel-Systemhöhe: 1,40 m
= Federnachspannung
= FL-Mast
= FL-Mast als Kombimast mit ÖB o. LSA

Legende FLA

= Bestand
= Tektur Mai 2022
= PLAFE Nov 2018
= Rückbau
= Umbau

N

OBERMEYER Infrastruktur	Niederlassung Dresden 01097 Dresden Eberswalder Straße 1 Tel.: 0351 / 80 89 300	bearbeitet 05 / 2022 Kluge gezeichnet 05 / 2022 Quietzsch geprüft 05 / 2022	Projekt-Nr. 16659

Dresden. Landeshauptstadt Dresden Geschäftsbereich Stadtentwicklung, Bau, Verkehr und Liegenschaften Straßen- und Tiefbauamt Tel.: 0351 / 4880	DVB Dresdner Verkehrsbetriebe AG Center Infrastruktur - Engineering - Tel. 0351/857-2136	

Nr.	Art der Änderung	Datum	Zeichen
1	Änderungen 1. Tektur als Roteintragung	13.05.2022	Kluge

FESTSTELLUNGSENTWURF 1.Tektur

Landeshauptstadt Dresden
Geschäftsbereich Stadtentwicklung, Bau, Verkehr und Liegenschaften
Straßen- und Tiefbauamt

B 97 / Bau-km 0+000 - 1+465

PROJIS-Nr.:

Unterlage / Blatt-Nr.: 16.3/5

Oberleitungslageplan

Maßstab: 1:500

Königsbrücker Straße (Süd)
zwischen Albertplatz und Stauffenbergallee

aufgestellt:
Straßen- und Tiefbauamt
Dresden, Mai 2022

.....
Prüfer
Amtsleiterin Straßen- und Tiefbauamt

P:\0216\P16-4573\PB\18 Projektstände\Plaene\ol.dwg
zuletzt gespeichert: 13.05.2022 07:39:11 @HerzeDuetzsbubert gepletet: 13.05.2022 07:49:28 ELBAS_Farbe.ctb
297x590