

**K 1 Flächenversiegelung**  
 - dauerhafter Verlust aller Bodenfunktionen durch Neuversiegelung  
 - Reduzierung der Grundwasserneubildungsrate  
 - Erhöhung der Wärmebelastung

**K 3 Beeinträchtigung des Stadt- bzw. Landschaftsbildes**  
 K 3.1 Verlust von Stadtbild prägenden (Straßen-) Bäumen  
 K 3.2 Verlust stadtbildprägender Vorgartenbereiche  
 K 3.3 Beeinträchtigung des Stadtbildes durch Verbreiterung des Straßenkörpers

**K 5 Gefährdung und Beeinträchtigung während der Bauphase**  
 K 5.1 Gefährdung baufeldnaher Vegetation  
 K 5.2 Beeinträchtigung empfindlicher Nutzungsstrukturen durch Baulärm und Abgase (Wohngebiet)


**K 2 Verlust / Beeinträchtigung von Vegetationsstrukturen**  
 K 2.1 Verlust von Bäumen / Gehölzen  
 K 2.2 Verlust bestehender Vegetationsbestände  
 K 2.3 Beeinträchtigung von Bäumen durch Schnittarbeiten

**K 4 Beeinträchtigung des Stadtklimas bzw. der Luftqualität**  
 K 4.1 Rodung innerstädtischen Grüns  
 K 4.2 Fällung von Straßenbäumen

**K 6 Konflikte mit dem Artenschutz**  
 K 6.1 potenzieller Verlust von Fortpflanzungs- und Ruhestätten  
 K 6.2 potenzieller Verlust und Störung von Individuen durch Fällarbeiten, Baustelleneinrichtungen (bei allen Baumfällungen im Sommerhalbjahr) (ohne planerische Darstellung)

- Bestand: Realnutzung und Biotypen**
- denkmalgeschützte Gebäude
  - Gebäude
  - Flächen der Blockrand- und Zeilenbebauung (vorwiegend Wohnfunktion)
  - Biotypen der Straßenverkehrsflächen, vollständig versiegelt
  - Parkplätze und großflächige Garagenanlagen, stark bis vollständig versiegelt
  - Fußwege, versiegelt bzw. stark verdichtet
  - Flächen, teilweise befestigt (z.B. Rasengitter)
  - Flächen, unbefestigt (z.B. Baumscheiben)
  - Sukzessionsflächen 1-3 Jahre
  - Rasenflächen, z.T. baumbestanden; meist intensive Pflege
  - Bodendecker, gebäude-nahe Pflanzbeete; meist intensive Pflege
  - geschnittene Hecken
  - Freiwachsende Sträucher / Gartenflächen mit hohem Gehölzanteil
  - Biotypen der Teiche, Staugewässer, Weiher und Tümpel
- Nadelbaum, Bestand**
- Laubbaum, Bestand
  - 56 Bäume auf Privatgrund bzw. ohne Eintrag im Baumkataster (Nummer s. Erläuterungsbericht)
  - 221 Straßenbäume Königsbrückerstraße, Nummer gemäß Baumkataster der Stadt Dresden (s. Erläuterungsbericht)
  - 50 Straßenbäume Tannenstraße, Nummer gemäß Baumkataster der Stadt Dresden (s. Erläuterungsbericht)
  - Laubbaum privat, Standort geschätzt (nicht eingemessen)
  - Einzelkulturdenkmal Weichbildstein
  - Erhaltungssatzung "Äußere Neustadt"
  - Flurstücksgrenzen / -Nr.

- Konflikte**
- K 1** Konfliktnummer
  - K 1** Konflikte durch Flächenversiegelung
  - K 2** Konflikte durch Verlust von Vegetationsstrukturen
  - K 3** Konflikte durch Beeinträchtigungen des Stadt- bzw. Landschaftsbildes
  - K 4** Konflikte durch Beeinträchtigung des Stadtklimas bzw. der Luftqualität
  - K 5** Konflikte durch Gefährdung und Beeinträchtigung während der Bauphase
  - K 6** Konflikte mit dem Artenschutz
- Konflikt Nr.      Konflikt Bezeichnung
- K 1 Flächenversiegelung**  
 dauerhafter Verlust aller Bodenfunktionen  
 Reduzierung der Grundwasserneubildungsrate  
 Erhöhung der Wärmebelastung
- Erläuterung des Konfliktes
- Planung Straße / Gleiskörper
- Baum, Fällung  
 Nummer gemäß Baumfällliste im Erläuterungsbericht
- Schnittmaßnahmen an Bäumen zur Erzielung des Lichttraumprofils bzw. bei Leitungsverlegung
- Planfeststellungsgrenze  
 Grenze Anpassungsbereich  
 Grenze des Untersuchungsgebietes

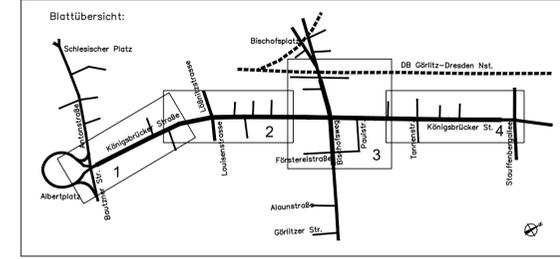

	bearbeitet	Sept 2020	Klitg/Schön
	gezeichnet	Sept 2020	Schließ/Klü
	geprüft	Sept 2020	
Projekt-Nr. 1706			

	bearbeitet	03/2022	
	gezeichnet	03/2022	
	geprüft	03/2022	
Projekt-Nr. 16659			

	Landeshauptstadt Dresden Geschäftsbereich Stadtentwicklung, Bau, Verkehr und Liegenschaften Straßen- und Tiefbauamt Tel.: 0351 / 4989			Dresdner Verkehrsetriebe AG Center Infrastruktur - Engineering - Tel. 0351/857-2136	
	Projekt-Nr. 16659				

Nr.	Änderungen 1. Tektur als Roteintragung	Art der Änderung	Datum	Zeichen
1	Änderungen 1. Tektur als Roteintragung		05/2022	Schön

## FESTSTELLUNGSENTWURF 1.Tektur

Landeshauptstadt Dresden Geschäftsbereich Stadtentwicklung, Bau, Verkehr und Liegenschaften Straßen- und Tiefbauamt B 97 / Bau-km 0+000 - 1+465 PROJIS-Nr.:	Unterlage / Blatt-Nr.: 19.2 / 2 LBP Bestands- und Konfliktplan Maßstab: 1:500
---	--

**Königsbrücker Straße (Süd)**  
 zwischen Albertplatz und Stauffenbergallee

aufgestellt: Straßen- und Tiefbauamt Dresden, den 05/2022	Prüfer: Amtsleiter/in Straßen- und Tiefbauamt
---	--

Digitale Stadtgrundkarte Dresden 1:500  
 Herausgeber: Amt für Geodaten und Kataster  
 Maßstab: 1:500  
 Bezugsdatum: Lage RD/83\_3GK5; Höhe: DHHN92(NHN)  
 Grundkarte: Amt für Geodaten und Kataster  
 Bestandsdaten des Liegenschaftskatasters:  
 Staatsbetrieb GeoSN  
 13. September 2016

Verarbeitung unter Verwendung elektronischer Systeme und Verbreitung nur mit schriftlicher Genehmigung des Herausgebers/Eigentümers. Die analoge Vervielfältigung und Weitergabe für eigene, nicht gewerbliche Zwecke ist gestattet. Die dargestellten Flurstücksgrenzen und Gebäude sind zur Entnahme von Maßen, insbesondere von Grenzmaßen und Grenzabständen und Einzeichnung bei Genehmigungsverfahren nicht geeignet.